


Maßstab L. O. 1 : 200

1+000
Rheinströmometer 793,52

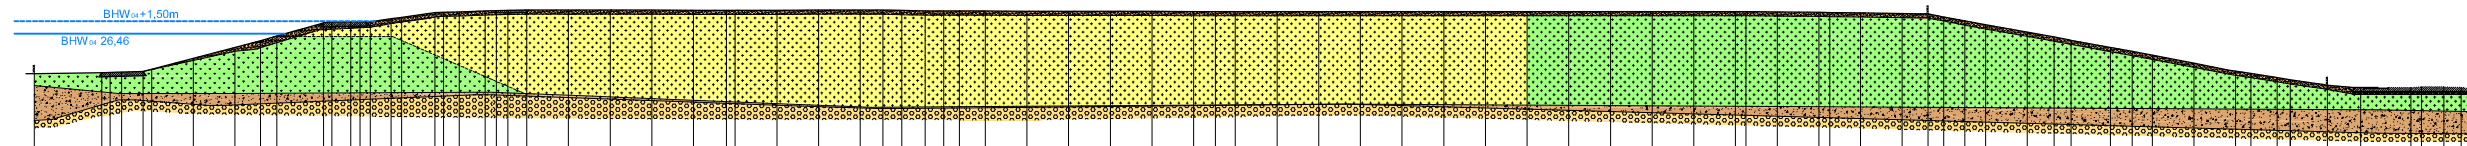

| Station | NW...m |
|---------|--------|
| | |

| | |
|---------|---------|
- Geländeoberfläche mit Zean u. Schotterweg
- Geländeoberfläche mit Pflasterweg
- bindiger Boden, oberflächennah humos
- Auffüllungen aus Schluff u. Waschbergen
- Flutlehm
- Sand
- Kies-Sand-Gemisch
- Sand-Kies-Boden
- Lehm

Die Vermessung wurde vom Vermessungsbüro Vadder mittels GPS auf Basis des untransformierten WGS 84 im April und Mai 2005 durchgeführt.

DEICHVERBAND WALSUM

Ingenieurbüro R.Paßl GmbH
Gewerbestraße 4, 46562 Voerde
Telefon: 02865/984-0
Telefax: 02865/98434

Rheinisch-Dalburg-Wesum
Rheinströmometer 793,5 bis 797,7 - rechtes Ufer -
- Bestandsplan -

OBJEKT: Rheinisch-Dalburg-Wesum
BE TRIFFT: Querprofil Station 1+000 bzw. Rheinström-bm 793,52
Gezeichnet: R.Paßl
Geprüft: R.Paßl
Datum: 18.02.2005
Mafßstab: 1:1.000
Anlage: 3
Blatt: 11