


Maßstab i. O. 1 : 200



2+200  
Rheinstromkilometer 795,62

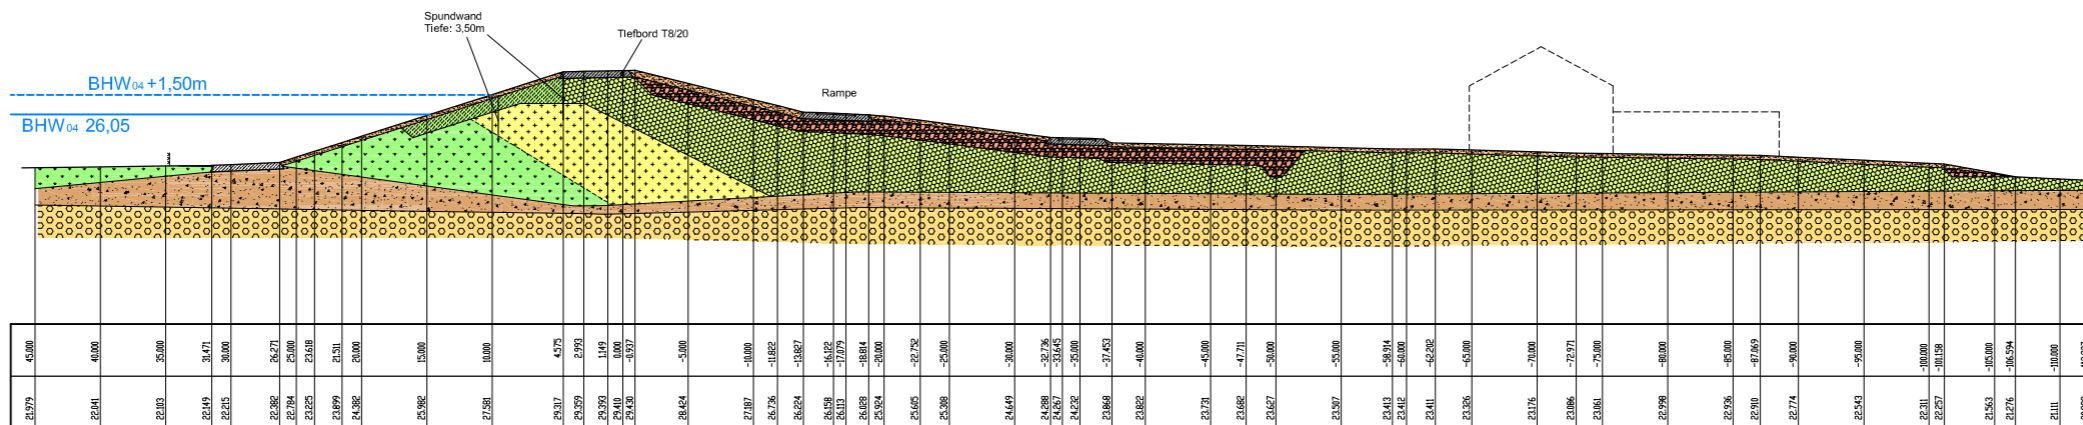

Station	Geländehöhe	NN+...m
45,000		

- LEGENDE :**
- Geländeoberfläche mit Zaun u. Schotterweg
  - Geländeoberfläche mit Pflasterweg
  - bindiger Boden, oberflächennah humos
  - Auffüllungen aus Schluff u. Waschbergen
  - Flutlehm
  - Sand
  - Kies-Sand-Gemisch
  - Sand-Kies-Boden
  - Lehm

Die Vermessung wurde vom Vermessungsbüro Vedder mittels GPS auf Basis des untransformierten WGS 84 im April und Mai 2005 durchgeführt.

**DEICHVERBAND WALSUM**

Ingenieurbüro R.A.Patt GmbH  
Gewerbestraße 4, 46562 Voerde  
Telefon: 02855/9634-0  
Telefax: 02855/963434

**OBJEKT**  
Rheideich Duisburg Walsum  
Rheinstromkilometer 792,5 bis 797,7 - rechtes Ufer -  
- Bestandsplan -

**BETRIFFT** Querprofil Station 2+200 bzw. Rheinstrom-km 795,62

gezeichnet	A.B.	Datum	13.10.2005
geprüft	Dr.M.P.	ersetzt durch	
Datename	Gp-farbe.dwg	Projekt-Nr.	2010_060_2_2_3
Maßstab	1 : i. O. 1 : 200	Anlage	3
		Blatt	23